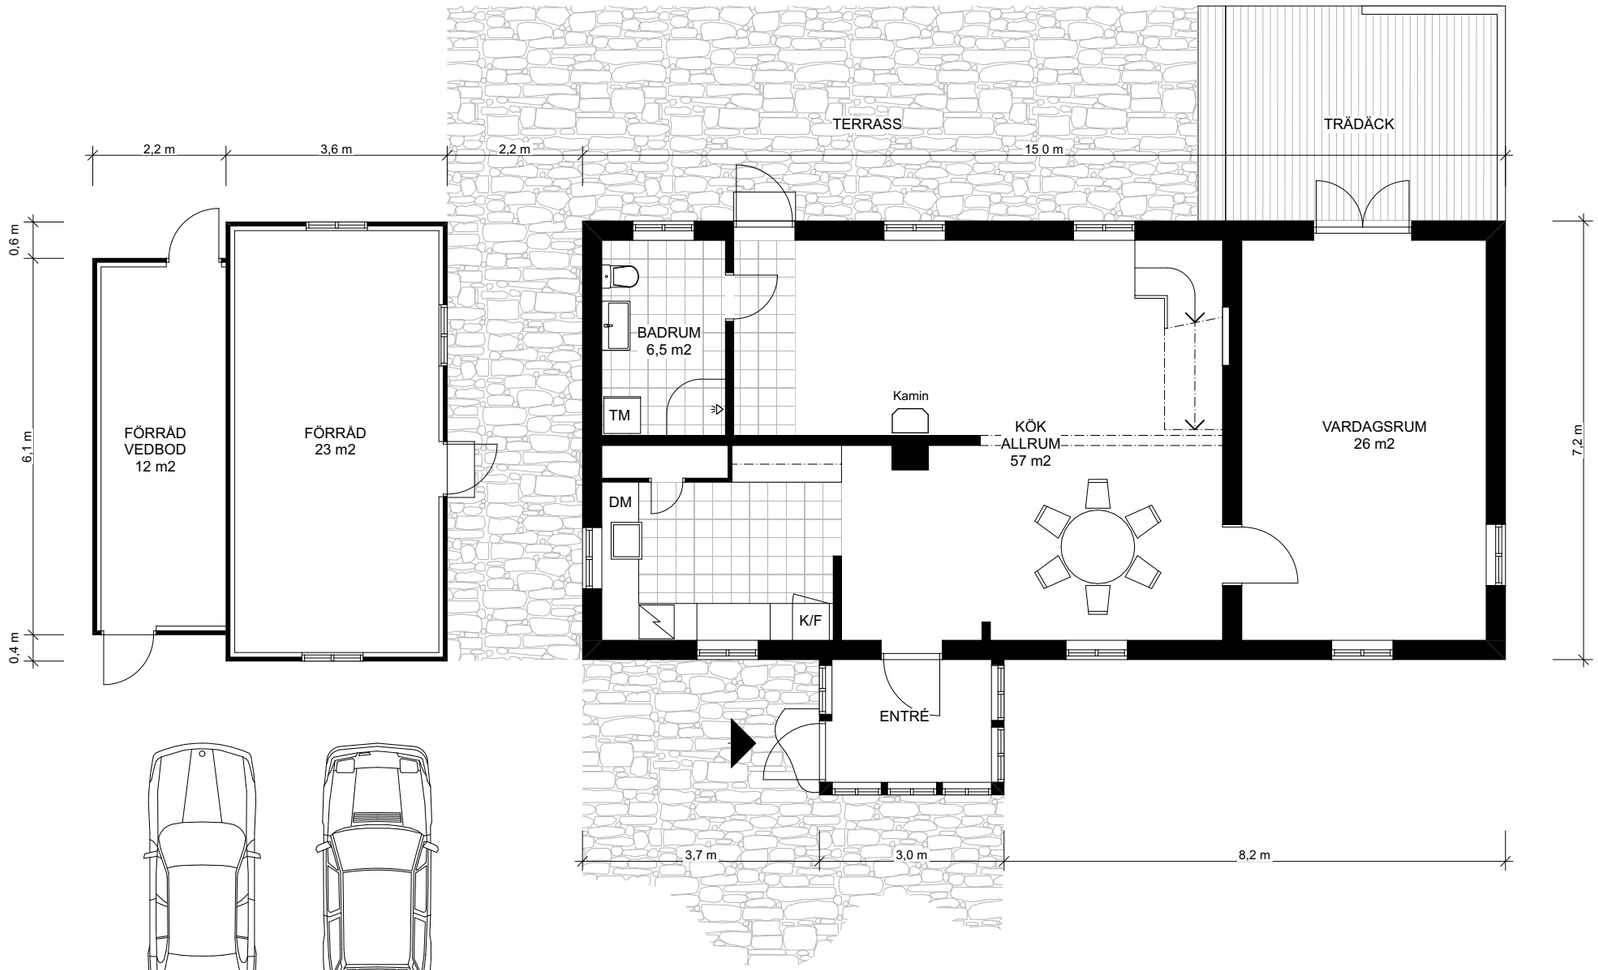


Boarea: 156 m2
Biarea (annex, källare): 35 m2

1 2 3 4 5

COPYRIGHT

UPPHOVSRÄTTEN TILL DENNA RITNING TILLKOMMER BOUTREDNINGS- OCH MÄKLARFIRMAN HILDING OTTOSSON AB ENLIGT UPPHOVSRÄTTSLAGEN (1960:729). DETTA INNEBÄR ATT INGEN ANNAN ÄN UPPHOVSMANNEN HAR RÄTT ATT NYTTJA DEN ELLER FÖRFOGA ÖVER DENNA RITNING UTAN DENNES TILLSTÅND.

HYBY KYRKOV. 170-0, KLÅGERUP
HYBY 9:4, Svedala Kommun


RELATIONSRITNING


OÖVERENSSTÄMMELSER I FÖRHÅLLANDE TILL BYGGNADENS VERKLIGA MÅTT, PLANLÖSNING ETC KAN FÖREKOMMA

PLAN BV

DAT. 2023 04 02 SKALA 1:100 (A3)

O M ARKITEKTUR
info@om-ark.com, tel +46 707 760076

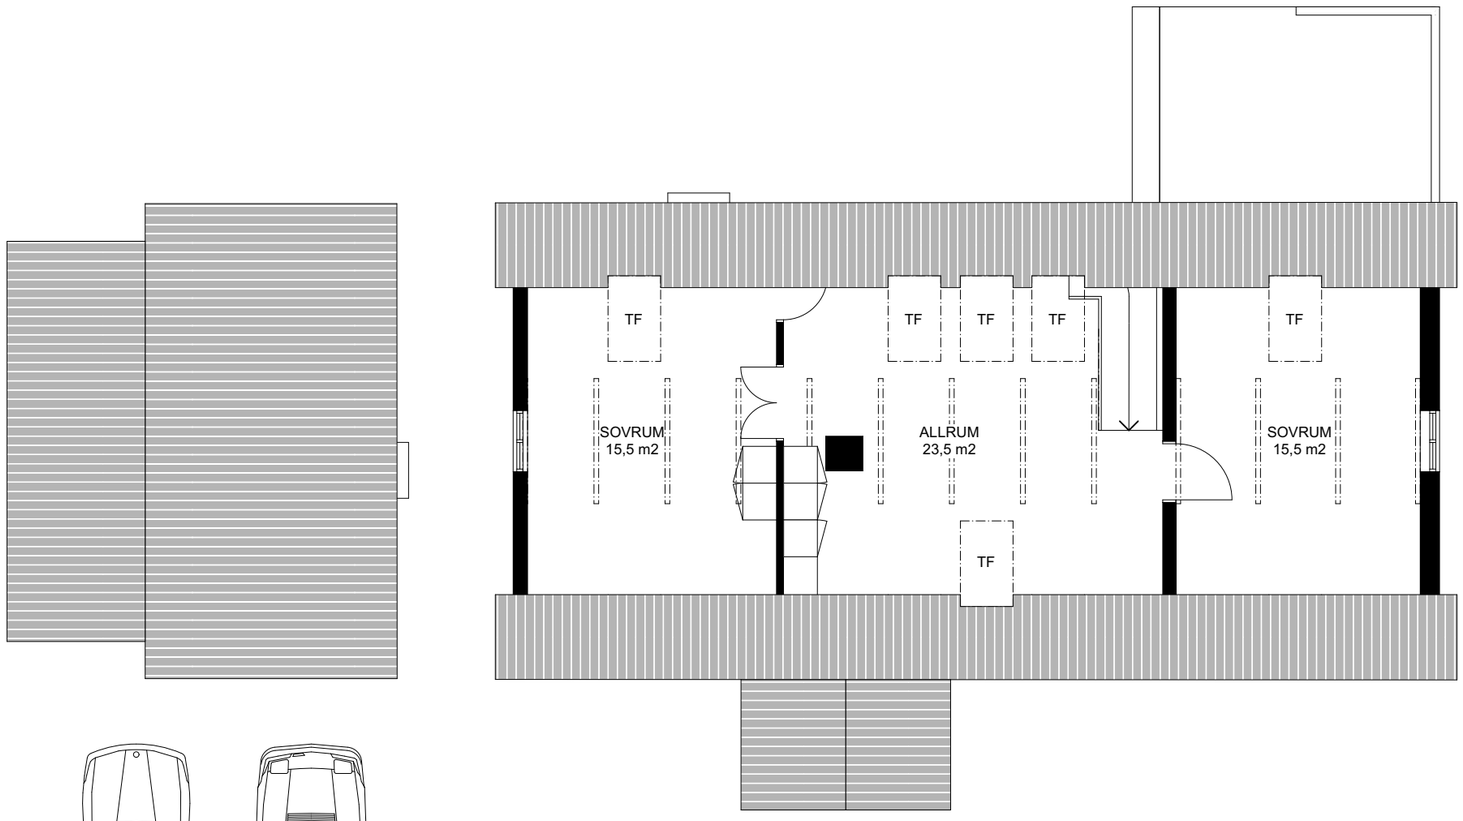

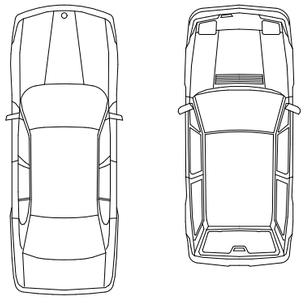

1 2 3 4 5

COPYRIGHT
UPPHOVSRÄTTEN TILL DENNA RITNING TILLKOMMER BOUTREDNINGS- OCH MÄKLARFIRMAN HILDING OTTOSSON AB ENLIGT UPPHOVSRÄTTSLAGEN (1960:729). DETTA INNEBÄR ATT INGEN ANNAN ÄN UPPHOVSMANNEN HAR RÄTT ATT NYTTJA DEN ELLER FÖRFOGA ÖVER DENNA RITNING UTAN DENNES TILLSTÅND.

HYBY KYRKOV. 170-0, KLÅGERUP
HYBY 9:4, Svedala Kommun

RELATIONSRITNING
OÖVERENSSTÄMMELSER I FÖRHÅLLANDE TILL BYGGNADENS VERKLIGA MÄTT, PLANLÖSNING ETC KAN FÖREKOMMA

PLAN ÖV

DAT. 2023 04 02 SKALA 1:100 (A3)

O M ARKITEKTUR
info@om-ark.com, tel +46 707 760076